


SZKOŁA PODSTAWOWA NR 185
UL BORA KOMOROWSKIEGO W WARSZAWIE

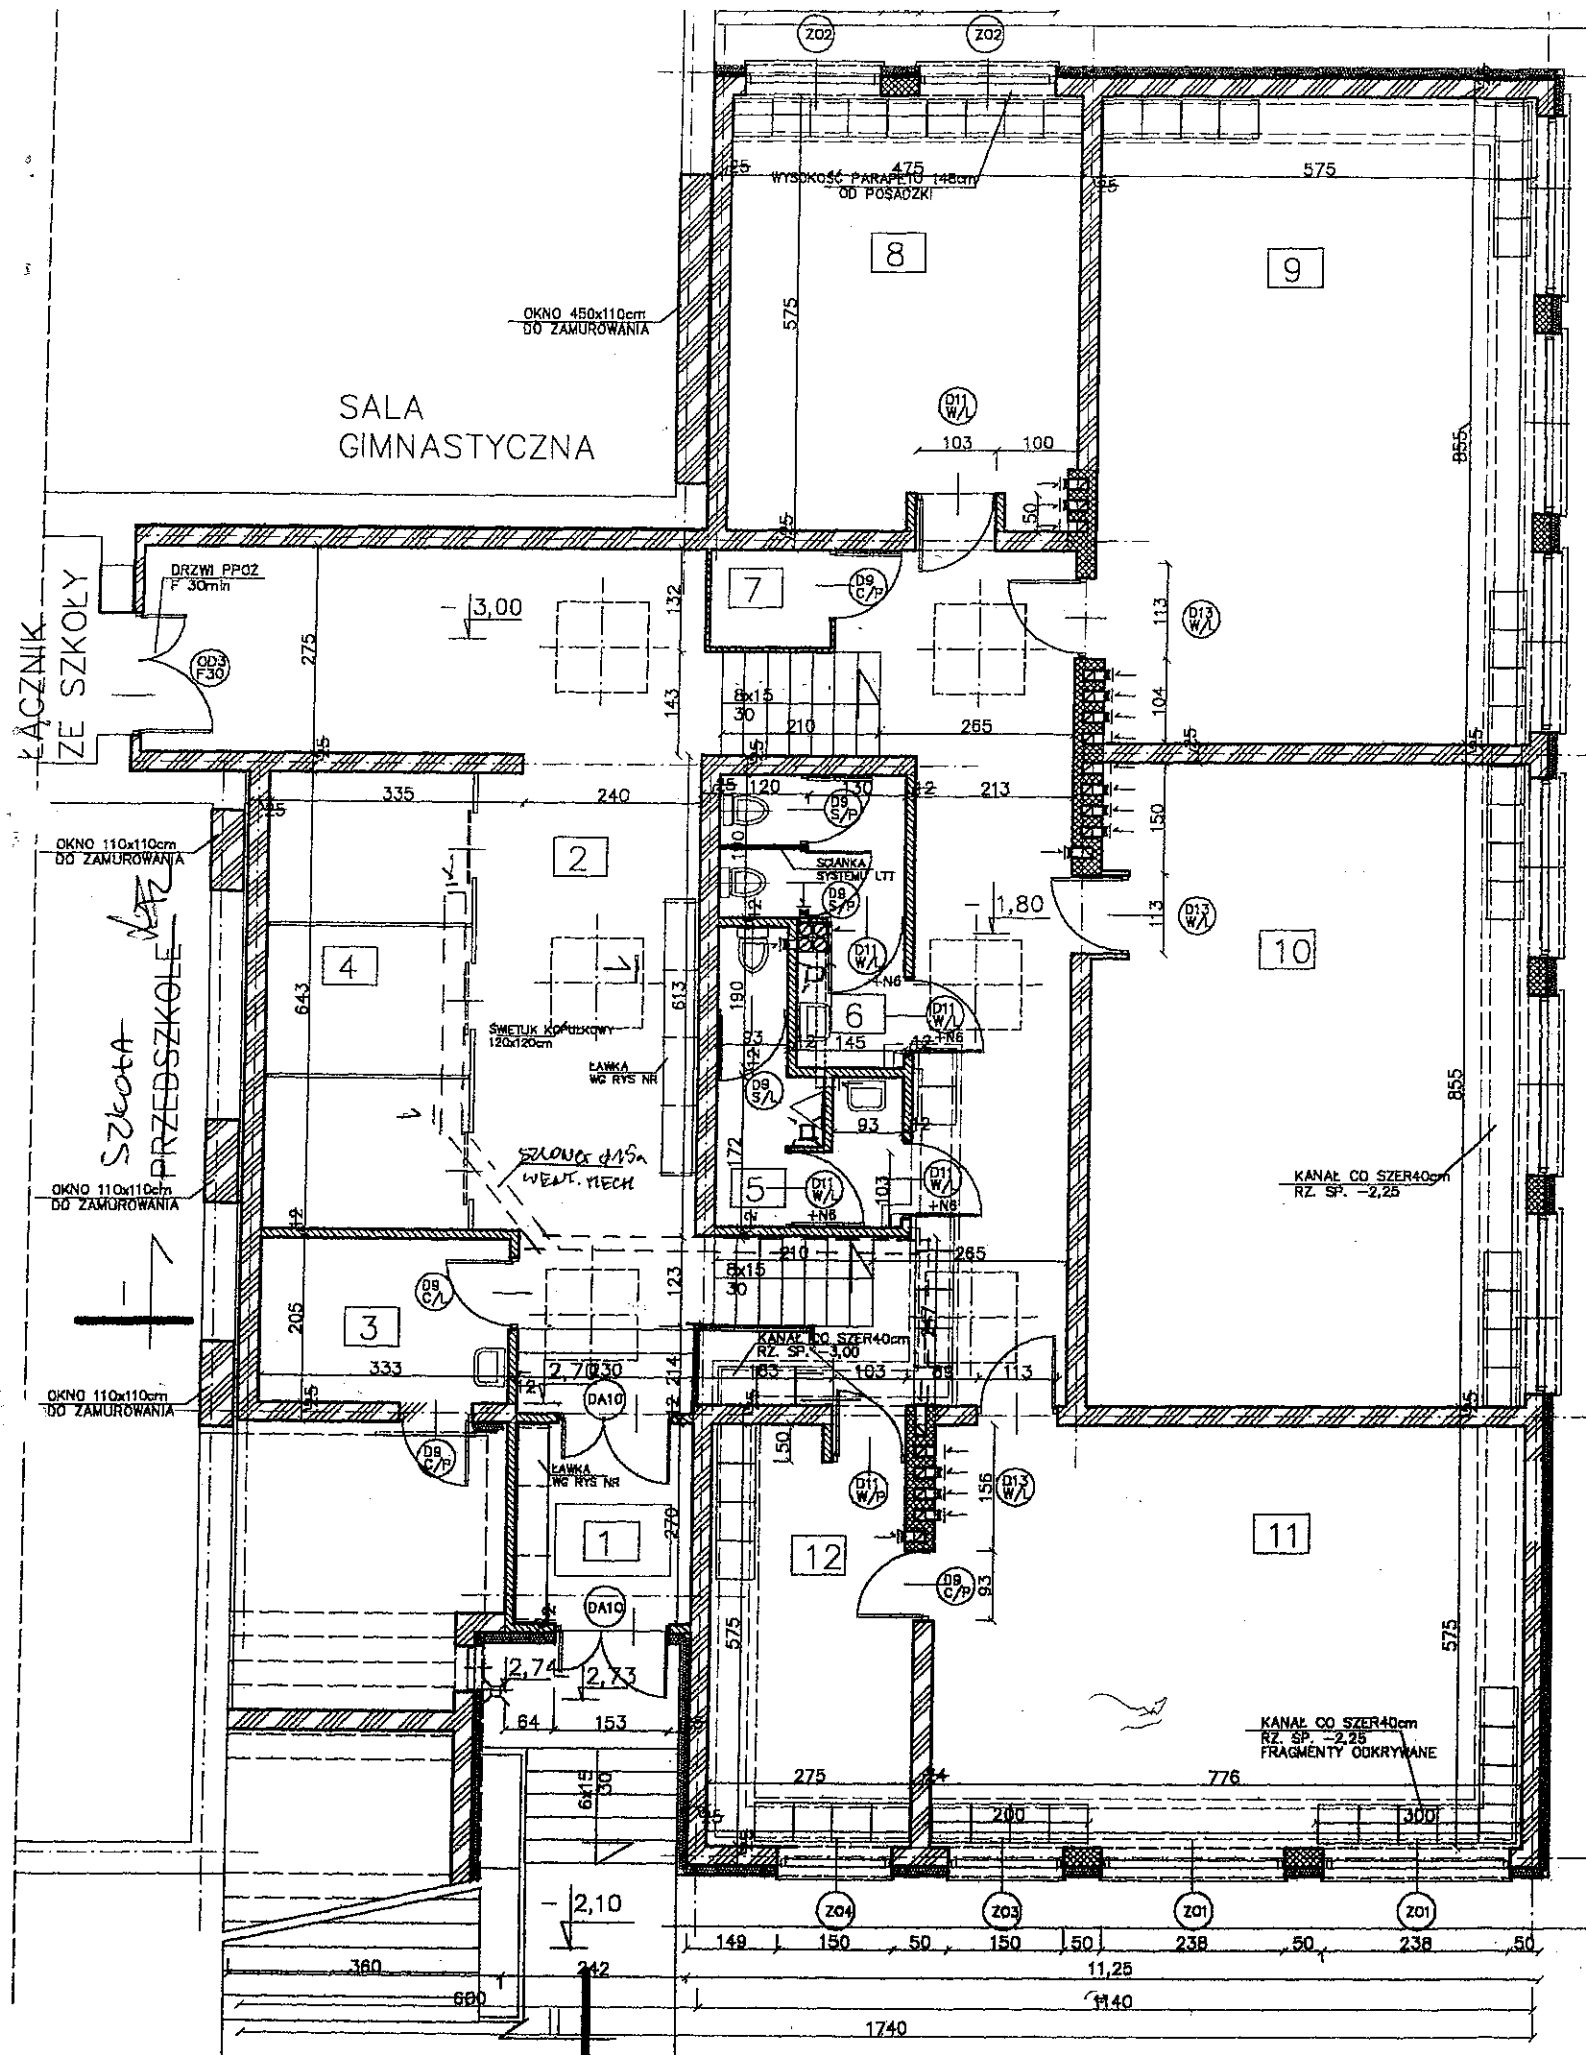

ANEKS DYDAKTYCZNY						
NR	POW. (m ²)	NAZWA POMIESZCZENIA	RODZAJ POSADZKI	WYKONCZENIE		OKŁADZINY
				ŚCIAN	SUFITÓW	ŚCIAN
1	6,0	WIATROŁAP	GRESS	EMULSJA	EMULSJA	PŁ. KLINKIEROWE DO 1,5m
2	72,3	HALL	WYKŁ. KAUCZUKOWA	EMULSJA	EMULSJA	PŁ. KLINKIEROWE DO 1,5m
3	7,0	POM.	TERAKOTA	EMULSJA	EMULSJA	
4	16,3	SZATNIE	GRESS	EMULSJA	EMULSJA	PŁ. KLINKIEROWE DO 1,5m
5	6,7	WC DZIEWCZĄT	TERAKOTA	EMULSJA	EMULSJA	GLAZURA WYS 2,0m
6	7,3	WC CHŁOPCÓW	TERAKOTA	EMULSJA	EMULSJA	GLAZURA WYS 2,0m
7	2,7	MAGAZYN	TERAKOTA	EMULSJA	EMULSJA	
8	28,7	KORPUSYWA	KLEPKA	EMULSJA	EMULSJA	
9	49,2	IZBA LEKCYJNA	KLEPKA	EMULSJA	EMULSJA	
10	49,2	IZBA LEKCYJNA	KLEPKA	EMULSJA	EMULSJA	
11	44,8	ŚWIEŁICA	KLEPKA	EMULSJA	EMULSJA	
12	15,7	GABINET	KLEPKA	EMULSJA	EMULSJA	
306,0		RAZEM PARTER				

LEGENDA OZNACZEŃ

- ŚCIANY Z CEGŁY PEŁNEJ KL 100 NA ZAPRAWIE CEM-WAP M-KI 30
- ŚCIANY Z PUSTAKÓW CERAMICZNYCH TYP U KL 100 NA ZAPRAWIE JW
- ŚCIANY Z CEGŁY DZIURAWKI NA ZAPRAWIE JW
- WENTYLATORY OSIOWE EBB250 NA KRATCE WENTYLACYJNEJ

- KANAŁ CO BETONOWY WYLEWANY GŁĘBOKOŚĆ 40cm DO POZIOMU PAPY IZOLACJI POZIOMEJ SPADEK WARSTWY WYRÓWNAWCZEJ BETONU W KIERUNKU WIATROŁAPU 0,2%.
- PŁYTA ŻELBETOWA NAD DRZWIAMI KLAS - GRUBOŚĆ 6cm, ZBROJENIE ŚR 8mm, SIATKA 20x20cm. DOŚWIETLENIE KORYTARZA - ŚWIEŁNIKI KOPÓŁKOWE 120 x 120cm

UWAGI

- PORĘCZE PRZY SCHODACH ZAMOCOWANE JEDNOSTRONNIE DAJE TO SZEROKOŚĆ W ŚWIELE JEDNEJ 130cm DRUGIEJ 106cm. TRAKTOWANA JEST ONA JAKO POMOCNICZA NIE PEŁNI FUNKCJI EWAKUACYJNEJ

Zaopiniowano pod względem wymagań higienicznych i zdrowotnych bez zastrzeżeń (z zastrzeżeniem) *W załączniku*

Data 13. 02. 2001
Lp. 94/2001

(podpis i pieczęć inżyniera)
inż. bud. sanitarnego
Halina Borkowska
inżynier ds. sanitarnych
Nr upr. 4-1150
w zakresie bez ograniczeń
Warszawa ul. Urie 7 m. 2
tel. 842-09-18

RZECZOZNAWCA DO SPRAW ZABEZPIECZEN PRZECIWPÓŻAROWYCH

mgr inż. Krzysztof Szymczyk Nr upr. 283/94

0-WS 00.06.15.
Zgodność projektu z wymaganiami ochrony przeciwpożarowej stwierdzam

bez uwag z uwagami
VG O.T. pkt 4.4.

RZUT PARTERU
SKALA 1: 100

SP 185 - ANEKS

PRACOWNIA PROJEKTOWA MGR INŻ. ARCH. L. BUBIENCA 05-806 KOMORÓW UL. KOTOWSKIEGO 1	TRESC ROZBUDOWA SZKOŁY PODST. UL. BORA KOMOROWSKIEGO 31	STADIUM INW.	NR. RYSUNKU
	RZUT PARTERU INWENT. POWYKONAWCZA	SKALA 1:100	
PROJEKTOWAŁ	INIE I NAZWISKO	DATA	PODPIS
SPRAWDZIŁ	MGR INŻ. ARCH. LESŁAW BUBIENEC	01.2001	<i>[Signature]</i>