

1911 DO REMONTU
SZKOLA PODSTAŁOWA Nr 105
PO Nr. 107. 118. 120, 121, 122, 123, 124
ORAZ MAGAZYN ZAPLECZA ICHNIA
ZNAJDUJĄCE SIĘ W PIWNICACH
PRZEWIĄCZONE DO REMONTU

2.12/11

10

K2 KL SCHOD
15.5 metr.

RD V

0.050
50 x 60 x 530
35 cm NAD PODŁOGĄ

KORYTARZ
Nr 1

117

JADALNIA
129.3 p.c.w. / Nr 17

11

121 SPALAR
5.5 ter. / Nr 2

122 WYDAWA
12.5 ter. / Nr 2

125 KORYTARZ
18.0 p.c.w. / Nr 1

276 11/11

24

Pracownia
11/11

23

1911

15

1911

22

131

21

15

17

18

19

18

240

180

300

240

300

120

120

300

240

300

240

300

240

300


240

300

240

300

SZKOŁA PODSTAWOWA NR 185
UL BORA KOMOROWSKIEGO W WARSZAWIE

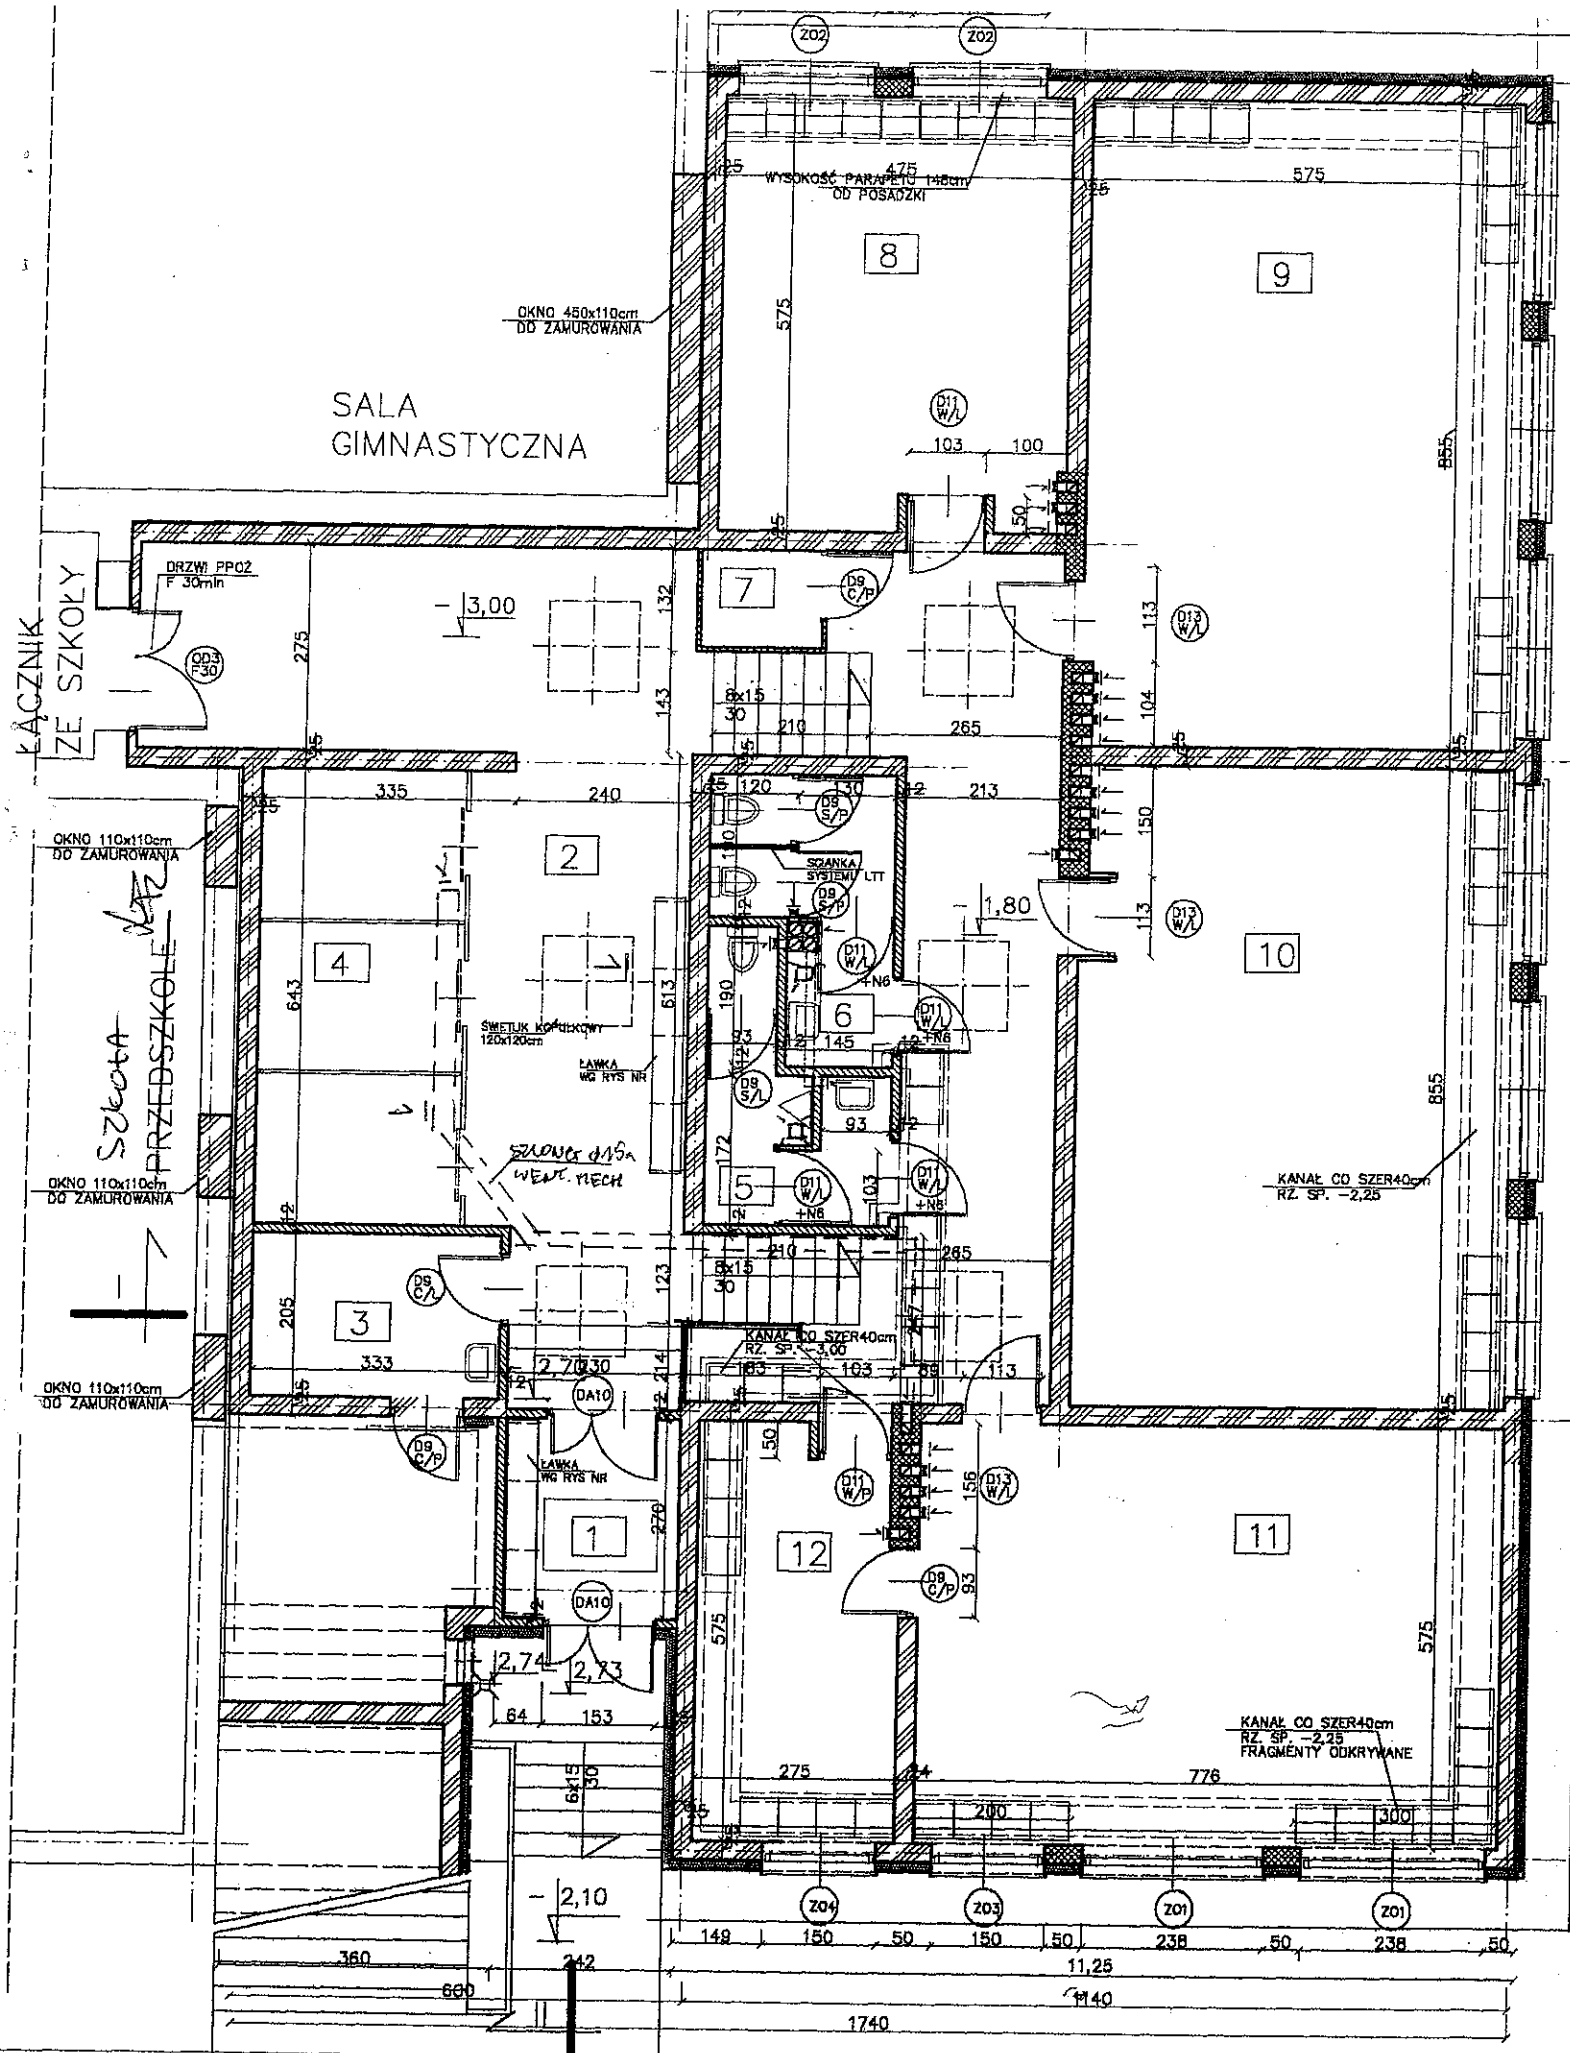

ANEKS DYDAKTYCZNY						
NR	POW. (m2)	NAZWA POMIESZCZENIA	RODZAJ POSADZKI	WYKOŃCZENIE		OKŁADZINY
				ŚCIAN	SUFITÓW	ŚCIAN
1	6,0	WIATROLAP	GRESS	EMULSJA	EMULSJA	PŁ. KLINKIEROWE DO 1,5m
2	72,3	HALL	WYŁ. KAUCZUKOWA	EMULSJA	EMULSJA	PŁ. KLINKIEROWE DO 1,5m
3	7,0	POM.	TERAKOTA	EMULSJA	EMULSJA	
4	16,3	SZATNIE	GRESS	EMULSJA	EMULSJA	PŁ. KLINKIEROWE DO 1,5m
5	6,7	WC DZIEWCZĄT	TERAKOTA	EMULSJA	EMULSJA	GLAZURA WYS 2,0m
6	7,3	WC CHŁOPCÓW	TERAKOTA	EMULSJA	EMULSJA	GLAZURA WYS 2,0m
7	2,7	MAGAZYN	TERAKOTA	EMULSJA	EMULSJA	
8	28,7	KOREKTYWA	KLEPKA	EMULSJA	EMULSJA	
9	49,2	IZBA LEKCYJNA	KLEPKA	EMULSJA	EMULSJA	
10	49,2	IZBA LEKCYJNA	KLEPKA	EMULSJA	EMULSJA	
11	44,9	ŚWIE TLICA	KLEPKA	EMULSJA	EMULSJA	
12	15,7	GABINET	KLEPKA	EMULSJA	EMULSJA	
306,0		RAZEM PARTER				

LEGENDA OZNACZEŃ

- ŚCIANY Z CEGŁY PEŁNEJ KL 100 NA ZAPRAWIE CEM-WAP M-KI 30
- ŚCIANY Z PUSTAKÓW CERAMICZNYCH TYP U KL 100 NA ZAPRAWIE JW
- ŚCIANY Z CEGŁY DZIURAWKI NA ZAPRAWIE JW
- WENTYLATORY OSIOWE EBB250 NA KRATCE WENTYLACYJNEJ

- KANAŁ CO BETONOWY WYLEWANY GŁĘBOKOŚĆ 40cm DO POZIOMU PAPY IZOLACJI POZIOMEJ SPADEK WARSTWY WYRÓWNAWCZEJ BETONU W KIERUNKU WIATROLAPU 0,2%.
- PLYTA ŻELBETOWA NAD DRZWIAMI KLAS - GRUBOŚĆ 6cm, ZBRÓJENIE SR 8mm, SIATKA 20x20cm. DOŚWIE TLLENIE KORYTARZA - ŚWIE TLKI KOPÓŁKOWE 120 x 120cm

UWAGI

- PORĘCZE PRZY SCHODACH ZAMOCOWANE JEDNOSTRONNIE DAJE TO SZEROKOŚĆ W ŚWIE TLE JEDNEJ 130cm DRUGIEJ 106cm. TRAKTOWANA JEST ONA JAKO POMOCNICZA NIE PEŁNI FUNKCJI EWAKUACYJNEJ

Zaopiniowano pod względem wymagań higienicznych i zdrowotnych bez zastrzeżeń (z zastrzeżeniem) W zakresie zmian
z dnia 20.01.2001r.

Data 13.02.2001
Lp. 94/2001

(podpis i pieczęć inżyniera)
inż. bud. sanitarnego
Hanna Belska
Inżynier ds. sanitarnych
Nr upr. 4-41/93
w zakresie bez ograniczeń
Warszawa ul. Ułan 7 m. 9.
tel. 842-66-16

RZECZOZNAWCA DO SPRAW ZABEZPIECZEN PRZECIWOPOŻAROWYCH

mgr inż. Krzysztof Szymczyk Nr upr. 283/94

0-WS.00.06.15.
miejscowość, data

Zgodność projektu z wymaganiami ochrony przeciwpożarowej stwierdzam

bez uwag
WG O.T. PKT 4.4.
z uwagami

RZUT PARTERU

SKALA 1: 100

SP 185 - ANEKS

PRACOWNIA PROJEKTOWA MGR INŻ. ARCH. L. BUBIENIA 05-806 KOMORÓW UL. KOTÓLSKIEGO 1	TRESC ROZBUDOWA SZKOŁY PODST. UL. BORA KOMOROWSKIEGO 31 RZUT PARTERU INWENT. POWYKONAWCZA	STADIUM INW.	NR. RYSUNKU
IMIE I NAZWISKO	DATA	PODPIS	
PROJEKTOWAŁ	MGR INŻ. ARCH. LESŁAW BUBIENIEC	01.2001	
SPRAWDZIŁ			