


RYSUNEK I - RZUT POZIOMY DACHU

Kielce, dn. 2007-03-27

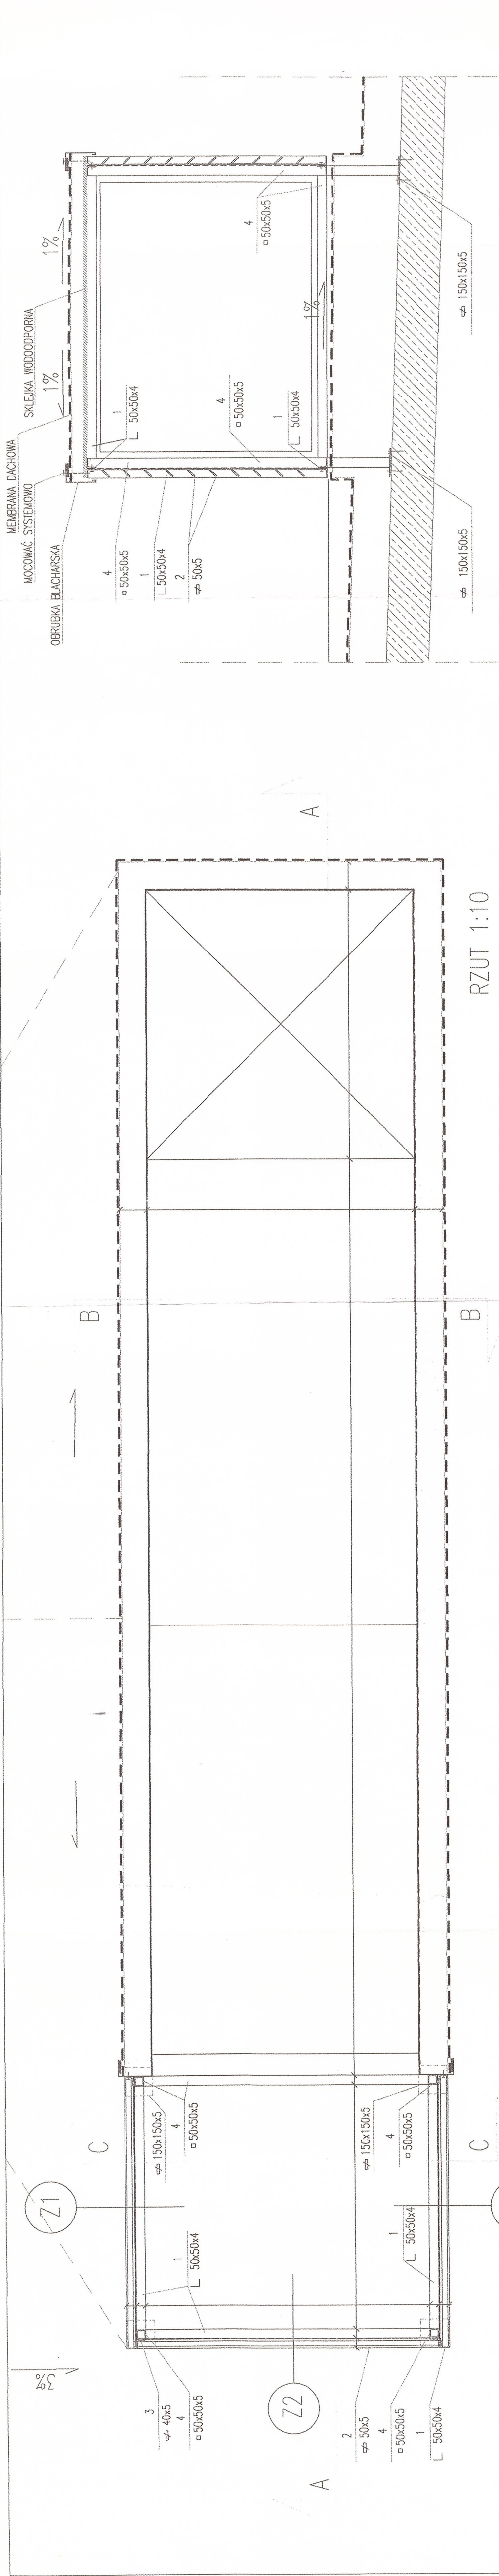

PRZEKRÓJ C-C 1:20

PRZEKRÓJ B-B 1:20

DOKUMENTACJA POWYKONAWCZA
DACH BUDYNKU BASENU PRZY UL. KWATERY GŁÓWNEJ W
WARSZAWIE

RYSunek III - SZCZEGÓŁY OBRÓBKI
WYRZUTNI POWIETRZA

Krzysztof Artur
25-640 Kielce ul. Trzeźwa 12/9
tel. (041) 359-93-09
Regon 290914726; NIP 657-122-60-48

KIEROWNIK ROBÓT
mgr Artur Krzeszowski
Upr. bud. KL - 102/2002

OPRACOWAŁ :

Kielce, dn. 2007-03-27