

PREZYDENT MIASTA STOŁECZNEGO  
WARSZAWY  
Zespół Uzgadniania Dokumentacji Projektowej  
Sieci Uzbrojenia Terenu

Warszawa 26-10-2007

**OPINIA NR 6160/2007**

do usytuowania sieci uzbrojenia terenu wydana w oparciu o Ustawę Prawo Geodezyjne i Kartograficzne dnia 17 maja 1989r. z późniejszymi zmianami (Dz.U.Nr 240 z 2005r. poz.2027) oraz Rozporządzenie Ministra Rozwoju Regionalnego i Budownictwa z dnia 2 kwietnia 2001r. w sprawie geodezyjnej ewidencji sieci uzbrojenia terenu oraz zespołów uzgadniania dokumentacji projektowej (Dz.U. Nr 38 z 2001r. poz. 455).

rodzaje uzgadnianych sieci : **kanalizacyjna ( korekta uzg. ZUD 4236/07)**

lokalizacja: **WARSZAWA Praga Południe, ul. Karczewska**

dla: **Miasto Stołeczne Warszawa Dzielnica Praga Południe**

na wniosek z dnia: **18-10-2007**

Zespół Uzgadniania Dokumentacji Projektowej Sieci Uzbrojenia Terenu  
**opiniuje pozytywnie** lokalizację w/w sieci uzbrojenia terenu.

**Informacja:**

- opinia niniejsza dotyczy **wyłącznie lokalizacji przewodów i nie dotyczy rozwiązań technicznych**, które należy uzgadniać bezpośrednio z gestorami sieci uzbrojenia terenu,
- w przypadku zmiany uzgodnionego przebiegu sieci uzbrojenia terenu, należy ponownie wystąpić z wnioskiem o dokonanie uzgodnienia,
- uzgodnione usytuowanie sieci uzbrojenia terenu podlega wytyczeniu i geodezyjnej inwentaryzacji powykonawczej przez jednostki uprawnione do wykonywania prac geodezyjnych.  
W razie niezgodności realizacji sieci uzbrojenia terenu z uzgodnioną lokalizacją, inwestor zobowiązany jest przedłożyć mapę z wynikami pomiarów powykonawczych właściwemu organowi administracji architektoniczno-budowlanej,
- niniejsza opinia nie rodzi praw do terenu oraz nie uprawnia do rozpoczęcia prac budowlanych
- na wejście w teren należy uzyskać zgodę właściciela terenu,
- opinia jest ważna wraz z rysunkiem przez okres 3 lat od dnia wydania opinii. Uzgodnienie traci ważność w przypadku , o którym mowa w § 13 w/w rozporządzenia.

**Uwagi i zalecenia:**


1. Uzgodniono na warunkach przyłączenia: MPWiK nr ST-840/46093/7178/07.

Opinia ważna wraz z załącznikiem mapowym.  
ilość zał. 1w 3 egz.

29. 10. 2007

Za zgodność: E. Herubin

Z up. Prezydenta m. st. Warszawy  
**mgr inż. Elżbieta Rutkowska**  
Przewodnicząca Zespołu Uzgadniania  
Dokumentacji Projektowej

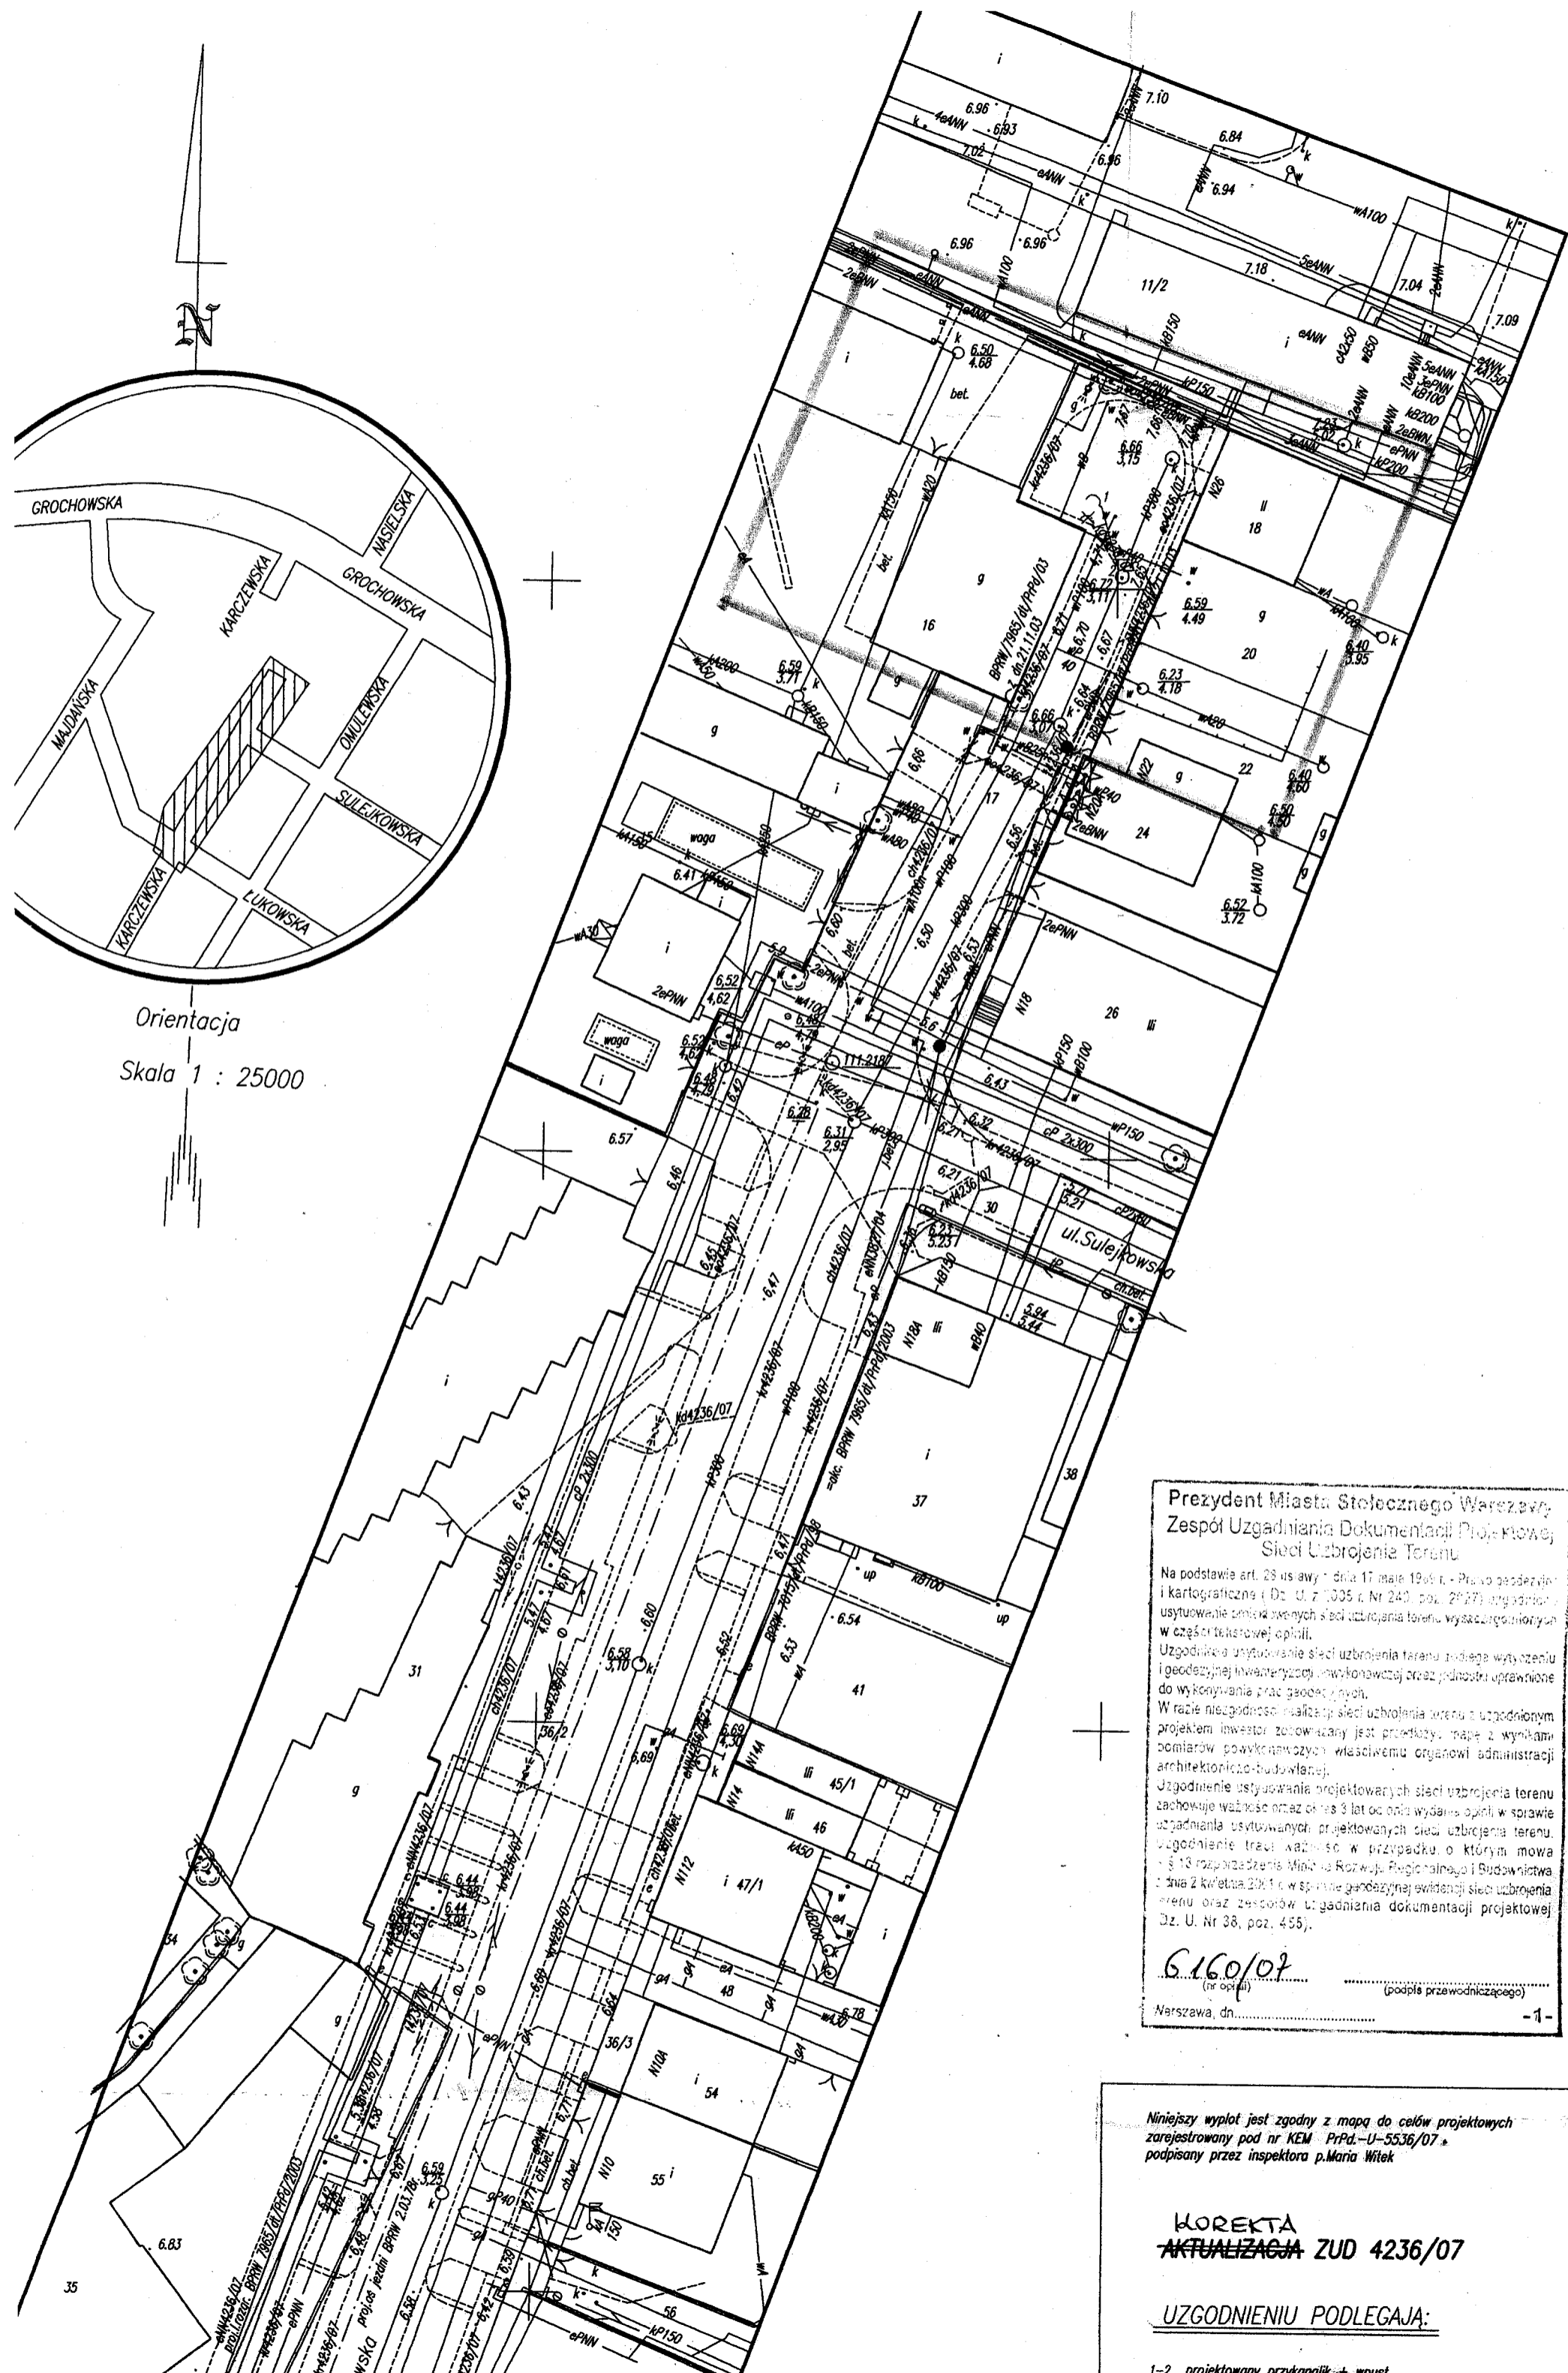

Orientacja  
Skala 1 : 25000

**Prezydent Miasta Stołecznego Warszawy,  
Zespół Uzgadniania Dokumentacji Projektowej  
Sieci Uzbrojenia Terenu**


Uzgodnienie usytuowania sieci uzbrojenia terenu podlega wytyczeniu i geodezyjnej inwentaryzacji, wykonywanej przez jednostki uprawnione do wykonywania prac geodezyjnych.

W razie niezgodności realizacji sieci uzbrojenia terenu z uzgodnionym projektem inwestor zobowiązany jest przedłożyć mapę z wynikami pomiarów powykonawczych właściwemu organowi administracji architektoniczno-budowlanej.

Uzgodnienie usytuowania projektowanych sieci uzbrojenia terenu zachowuje ważność przez okres 3 lat od dnia wydania opinii w sprawie uzgadniania usytuowanych projektowanych sieci uzbrojenia terenu.

Uzgodnienie traci ważność w przypadku, o którym mowa w § 13 rozporządzenia Ministra Rozwoju Regionalnego i Budownictwa z dnia 2 kwietnia 2011 r. w sprawie geodezyjnej ewidencji sieci uzbrojenia terenu oraz zespołów uzgadniania dokumentacji projektowej (Dz. U. Nr 38, poz. 455).

**G.160/07**  
(nr opinii)

(podpis przewodniczącego)

Warszawa, dn. ....

Niniejszy wyplot jest zgodny z mapą do celów projektowych zarejestrowaną pod nr KEM PrPd-U-5536/07, podpisaną przez inspektora p. Maria Witke

**KOREKTA  
AKTUALIZACJA ZUD 4236/07**

UZGODNIENIU PODLEGAJĄ: